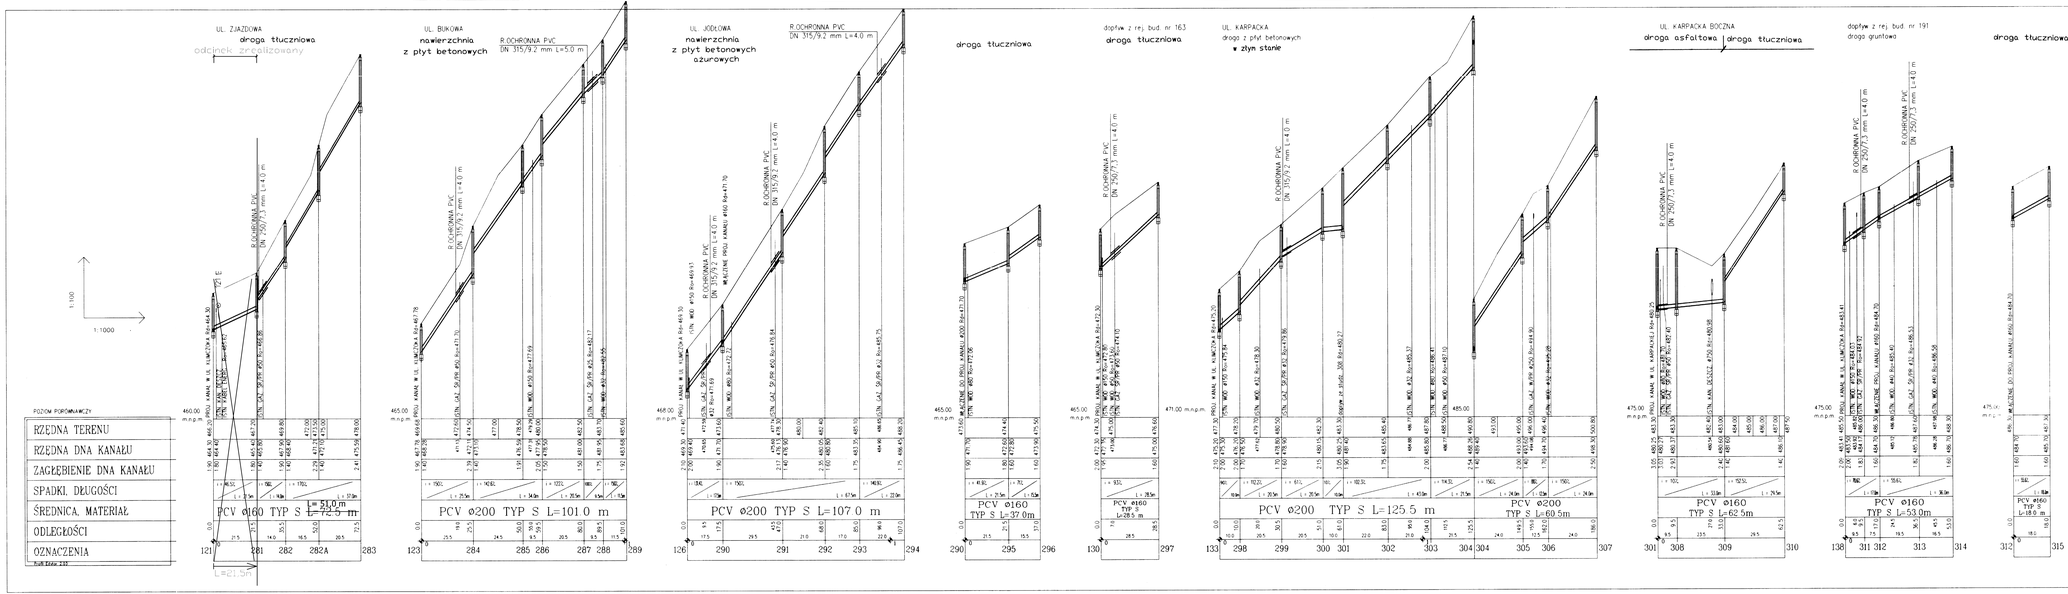

UWAGA

Rury technologiczne należy wprowadzić do rur ochronnych na płozach polietylenowych typu F/G o wysokości 25 i 41 mm montowanych w rozstawie 1.0 m,
35 szt. o wysokości 25 mm i 56 szt. o wysokości 41 mm – łącznie 91 szt.

~~ul. Klonowa – 17 szt. H=41 mm~~
~~ul. Dębowa – 8 szt. H=41 mm~~
~~ul. Świerkowa – 10 szt. H=25 mm~~
ul. Zjazdowa – 5 szt. H=25 mm
ul. Bukowa – 11 szt. H=41 mm
ul. Jodłowa – 15 szt. H=41 mm
podłącz. z rej. nr bud. 163 – 5 szt. H=25 mm
ul. Karpacka – 5 szt. H=41 mm
dopływ do ul. Karpackiej – 5 szt. H=25 mm
podłącz. z rej. bud. nr 191 – 10 szt. H=25 mm

Przestrzeń między rurą ochronną i rurą technologiczną wypełnić pianką poliuretanową na długości 20 cm na obu końcach rury ochronnej.

UWAGA:

Na sytuacji 1/T pokazane zabezpieczenia kabli rurą dwudzielną PS-100
121 E – nr skrzyżowania (odpowiada nr studzienki)
E – kabel energetyczny nn
K – kabel teletechniczny

BIPEB KATOWICE

5043.97	4	00	008	02	00	000	3	00

BIURO PROJEKTÓW BUDOWNICTWA KOMUNALNEGO,SPÓŁKA z o.o.-KATOWICE

PRACOWNIA: K – 1	PRZEDSIĘWZIĘCIE LUB ZADANIE: KANALIZACJA SANITARNA W GMINIE WILKOWICE – BYSTRA ŚLĄSKA I BYSTRA KRAKOWSKA	NR ZLECENIA: Kt. 5043
KIEROWNIK PRAC. mgr inż. Alina PUSZER	OBIEKT: KANAŁY BOCZNE KOLEKTORA BYSTRA "A" CZ. II	RYS.NR: 6
STADIUM: PB, PW	TYTUŁ RYSUNKU: Profile	SKALA: 1: 100 1000
PROJEKTANT: mgr inż. Barbara AUGUSCIAK upr.WZUA nr 132/84	SPRAWDZIŁ: inż. Stanisław KORLAT upr.mat.-inż.nr 135/87	DATA UKOŃCZ. XI 1997 r.
	upr. WGPiOS nr GP-I-663/364/76	